


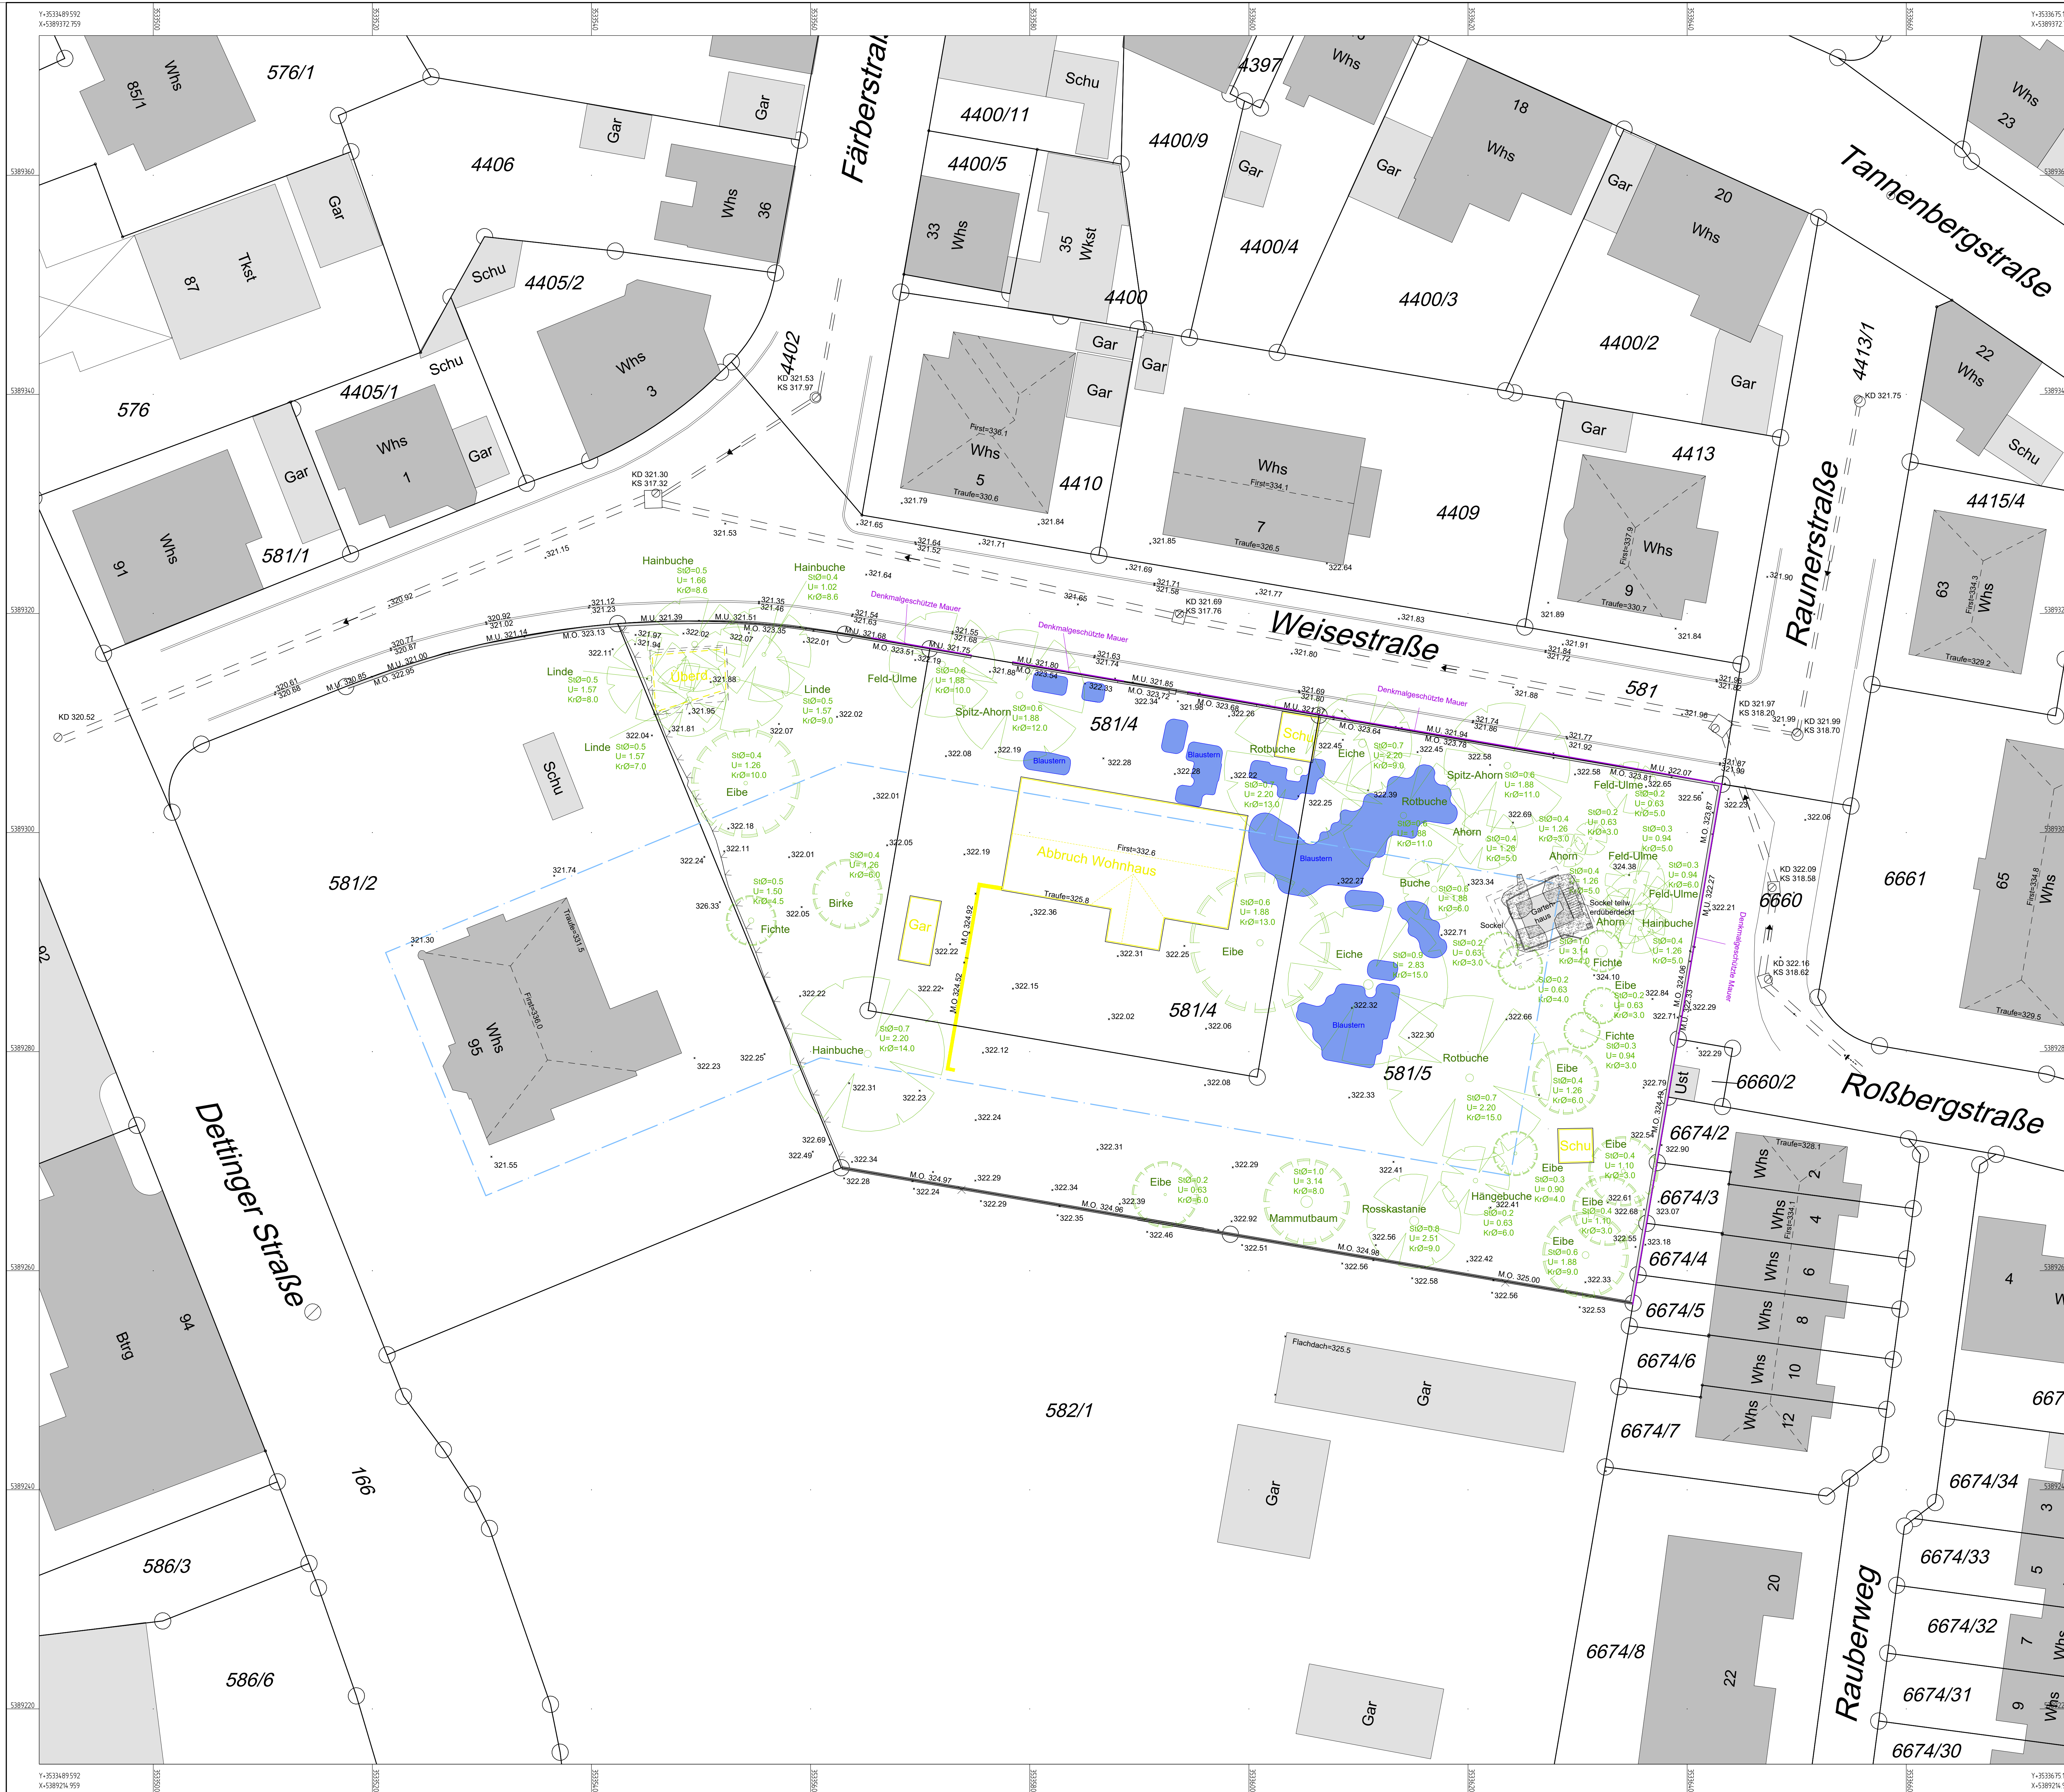

	Laubbaum	
	Nadelbaum	Scilla bifolia
	Böschung	
	Mauer	Denkmalgeschütz
	Zaun	
	Firstrichtung	
274.03	Punkthöhe	
	Kanal	

Tiefbau
Vermessung
Umweltschutztechnik
Geographische Informationssysteme

Heerstraße 109
71332 Waiblingen
internet: www.heinrich-consult.de e-mail: waiblingen@heinrich-consult.de

Telefon: 07151-93941-0
Telefax: 07151-9394199



Projekt:

Bestandsplan

Weisestraße 8

Bauherr:



Aufnahme/Ergänzt	Gefertigt/Ergänzt	
27.03.2020 Hamppt/Yilmaz	01.04.2020 Yilmaz	Maßstab 1:200
	23.06.2020 Hamppt	
	20.10.2021 Hamppt	